



Bergvesenet

Postboks 3021, N-7441 Trondheim

Rapportarkivet

Bergvesenet rapport nr 7080	Intern Journal nr	Internt arkiv nr	Rapport lokalisering	Gradering
Kommer fra ..arkiv A/S Stordø Kisgruber	Ekstern rapport nr	Oversendt fra Bergverkskontoret, Dep.	Fortrolig pga	Fortrolig fra dato:

Tittel

Drifts- og geologiske nivåkart fra Vardaløys Kisgruber

Forfatter

J. I.

Dato År

1955

Bedrift (Oppdragsgiver og/eller oppdragstaker)

A/S Stordø Kisgruber

Kommune Kvinherad	Fylke Hordaland	Bergdistrikt	1: 50 000 kartblad 12152	1: 250 000 kartblad Bergen
----------------------	--------------------	--------------	-----------------------------	-------------------------------


Fagområde Geologi Gruvedrift	Dokument type	Forekomster (forekomst, gruvefelt, undersøkelsesfelt) Vardalsø Gruber Valaheien Grupe Nygruben
Råstoffgruppe Malm/metall	Råstofftype Py	

Sammendrag, innholdsfortegnelse eller innholdsbeskrivelse

Samling driftskart som er håndmalt med vannfarger. Noen av dem ikke datert, heller ikke med forfatter. Oppriss og grunnriss fra 1955-57, men de fargelagte kan være langt eldre. Gir kissonens utvikling med til etage VII. Noen snitt, samt et par dagkart med røsker og plassering av infrastruktur

Valaheien Grube, Varaldsøy.


M. 1:1000

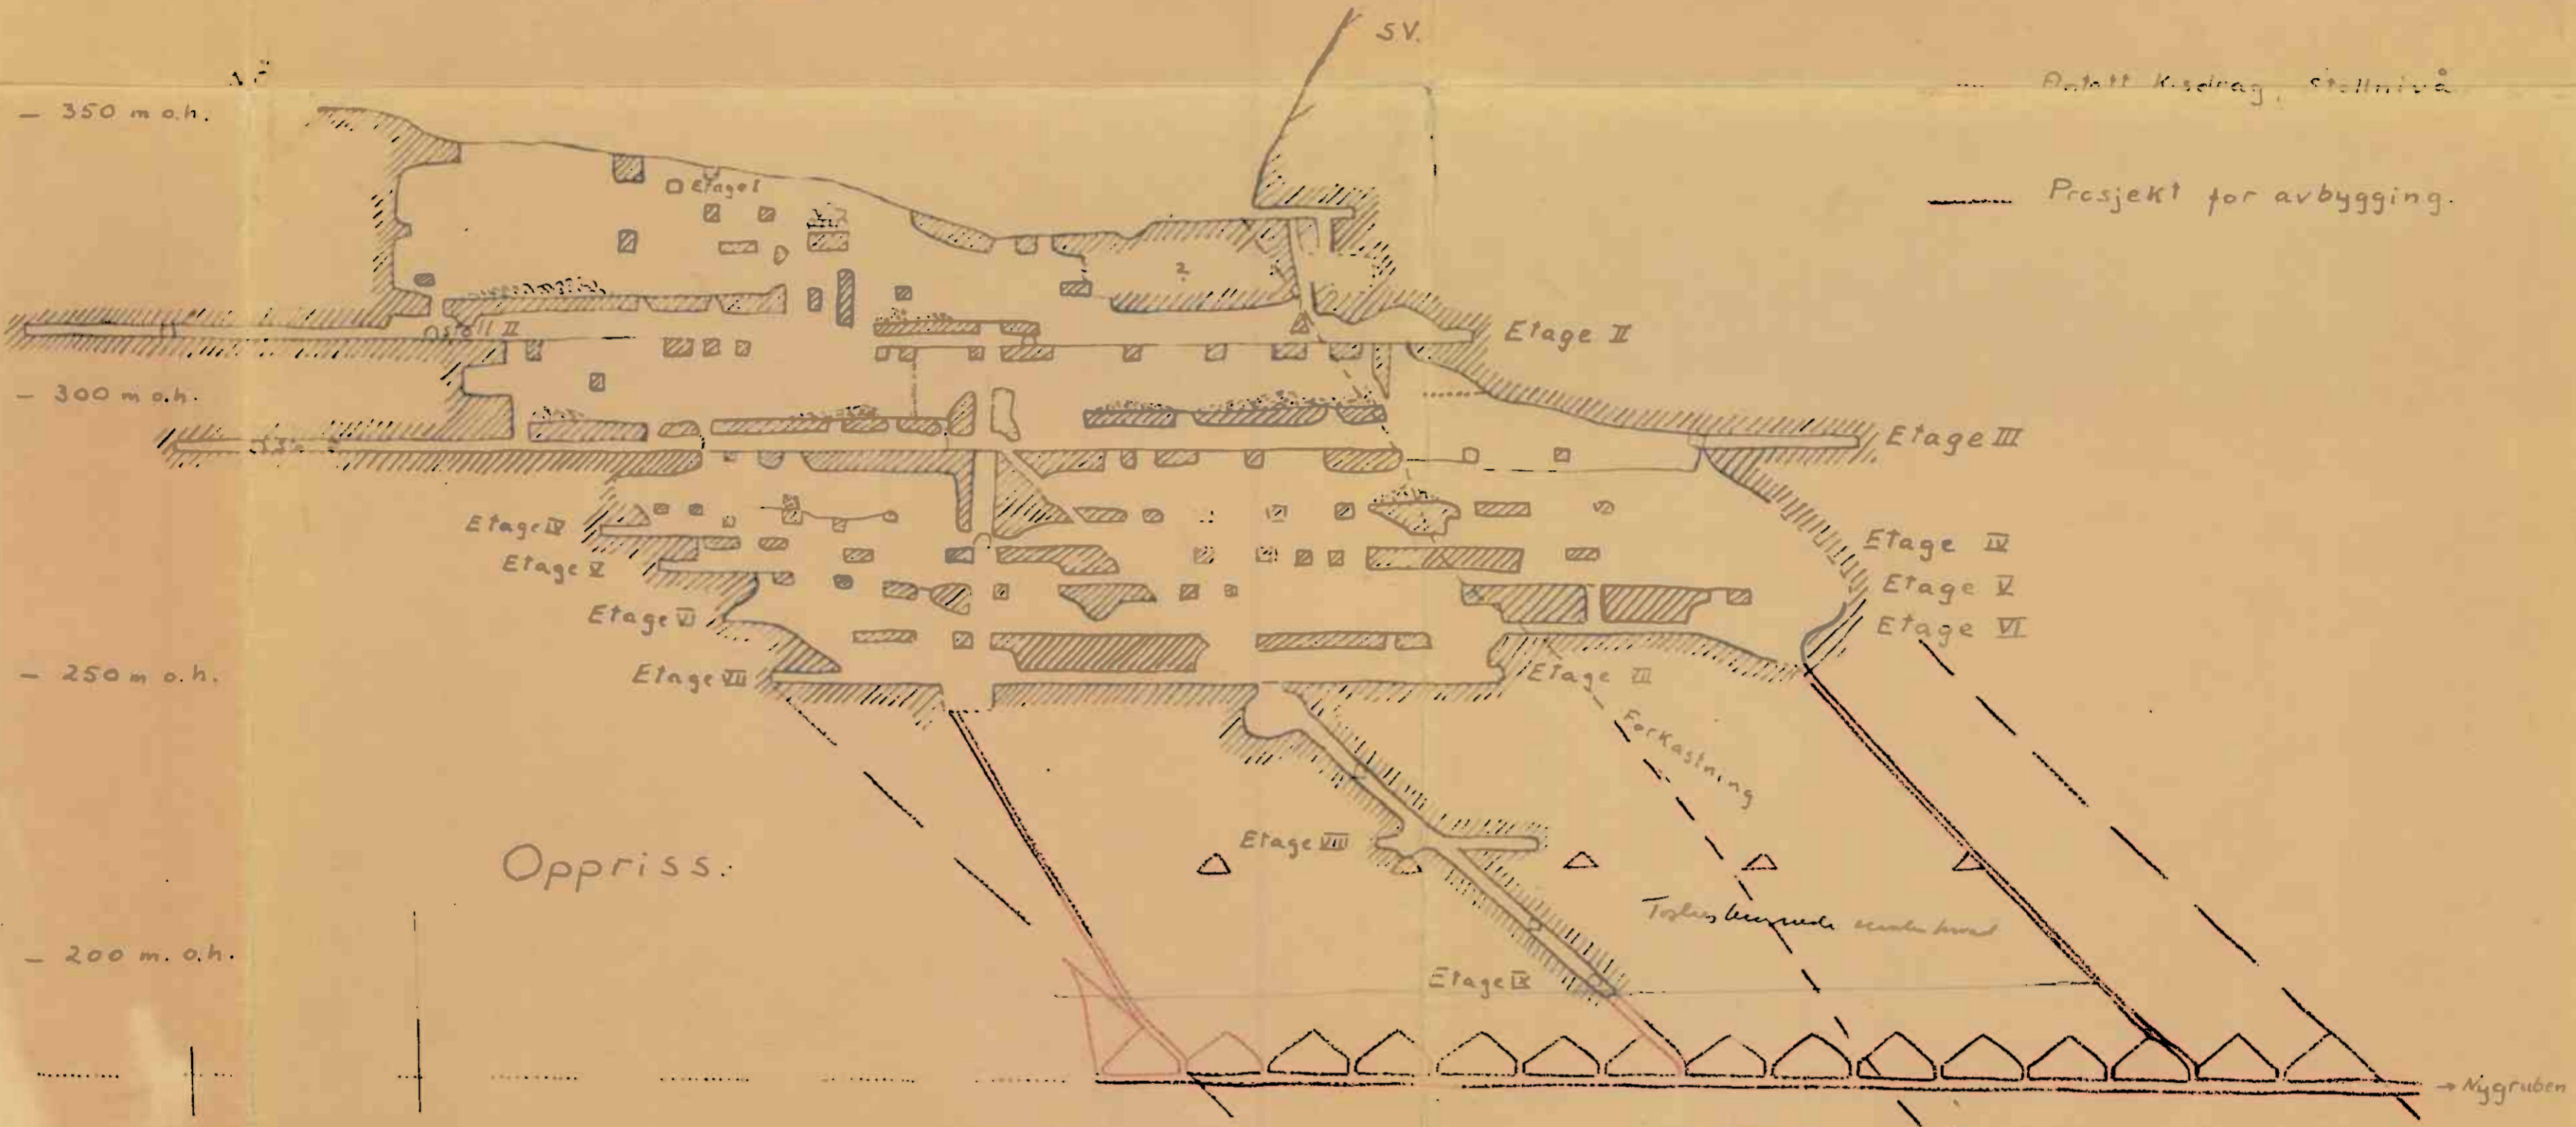

Oppriss.

Grunnriss.

1/5 Stord's Kistgrube
via
Bogv. kontakt
ca 1955

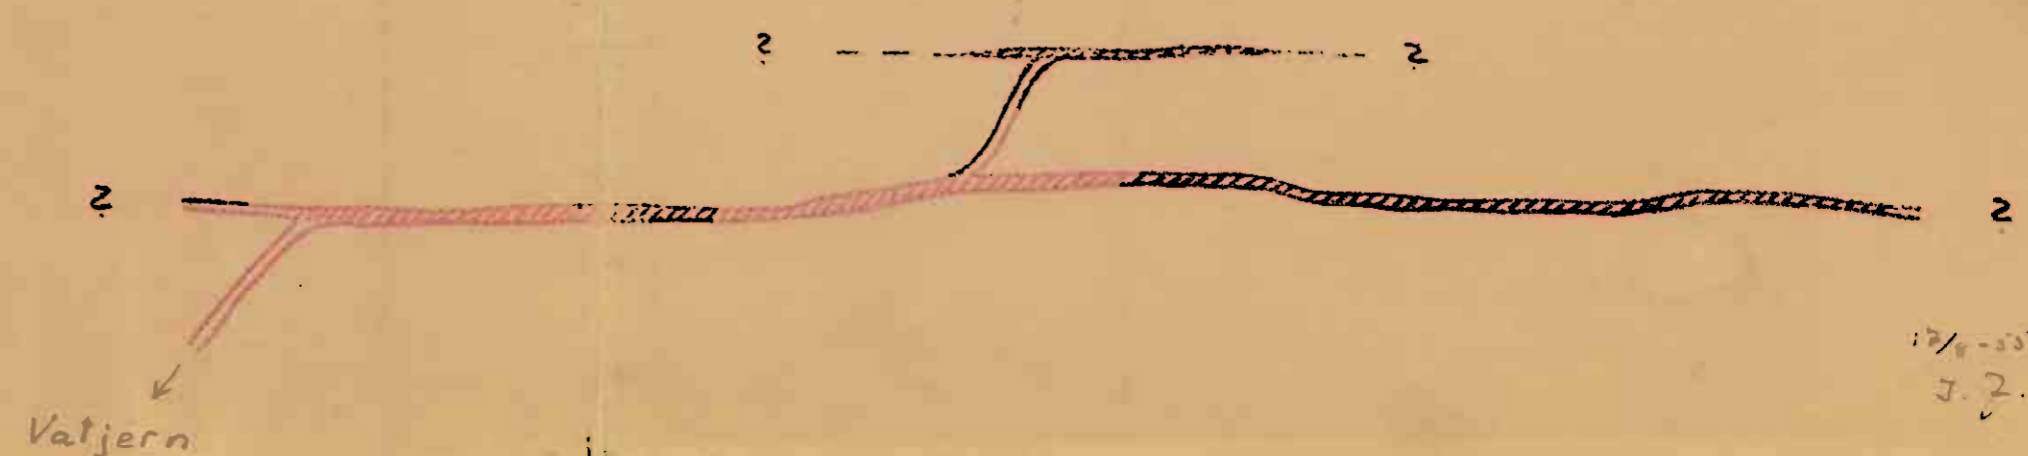

17/8-55
J. Z.











A



B

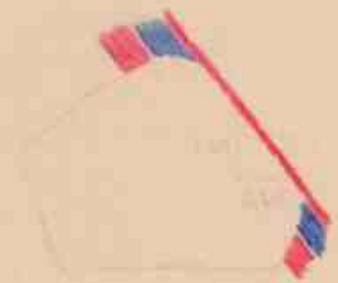

C

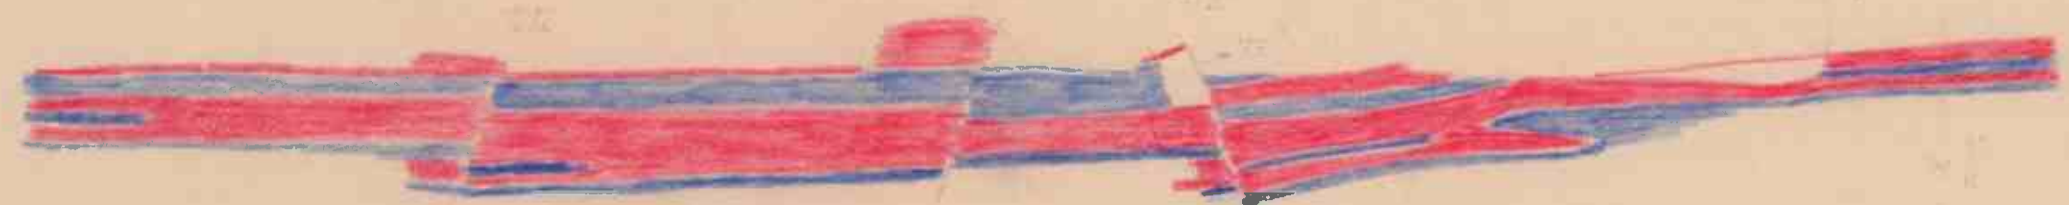

C

C

C














D

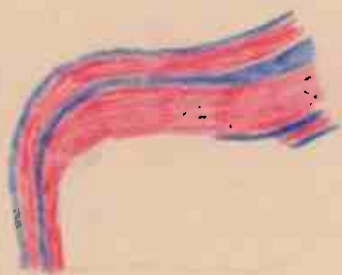

E

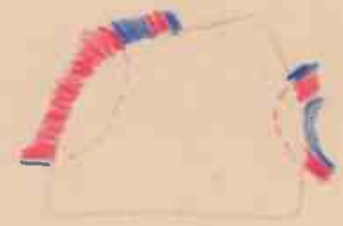

F



G



H

I

— A
— B












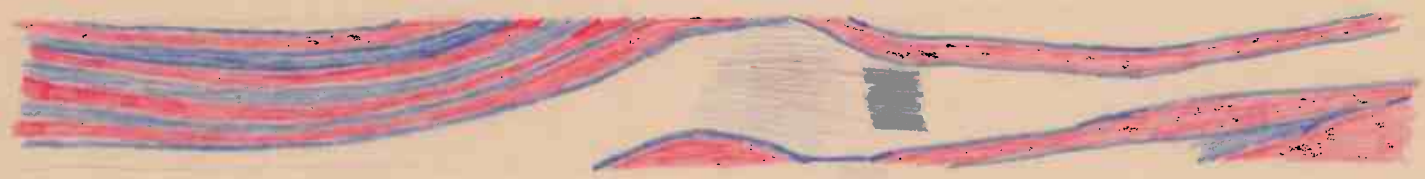










Etage 2 (Stoll 2' niveau)

Valbeien Grupe

Maalstok 1:250

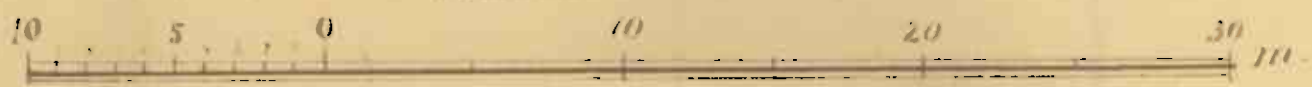



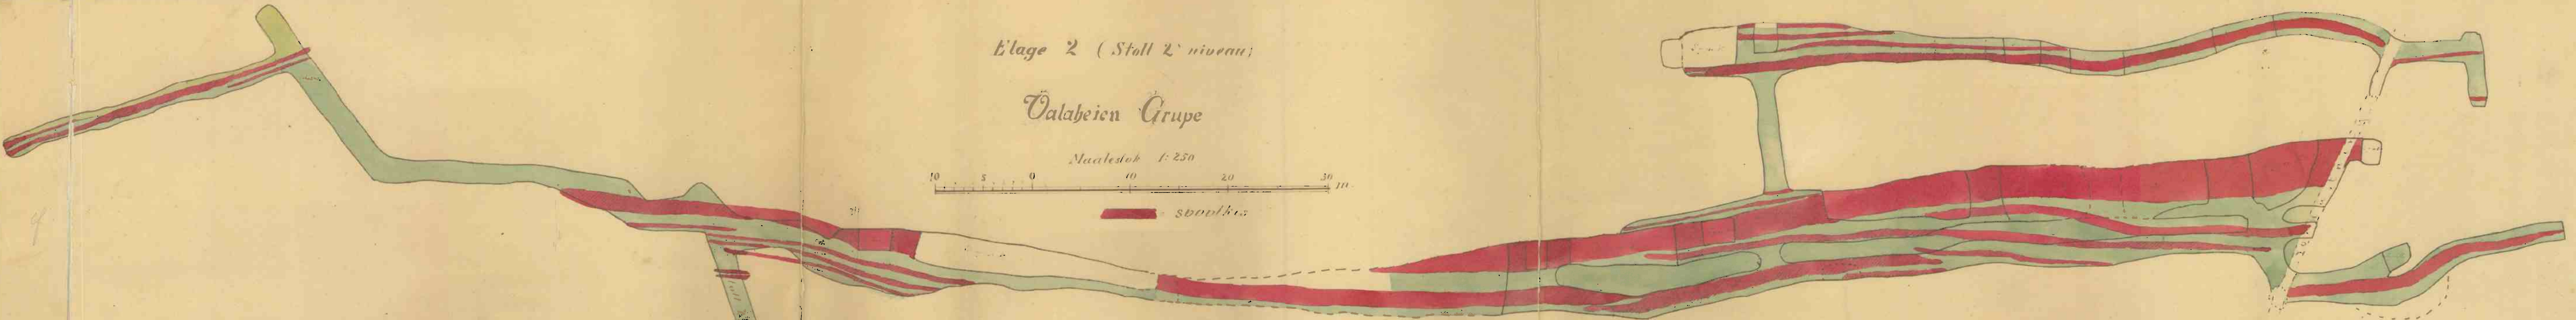

Etage 3. (Grundstollens niveau)

Valabeien Grupe

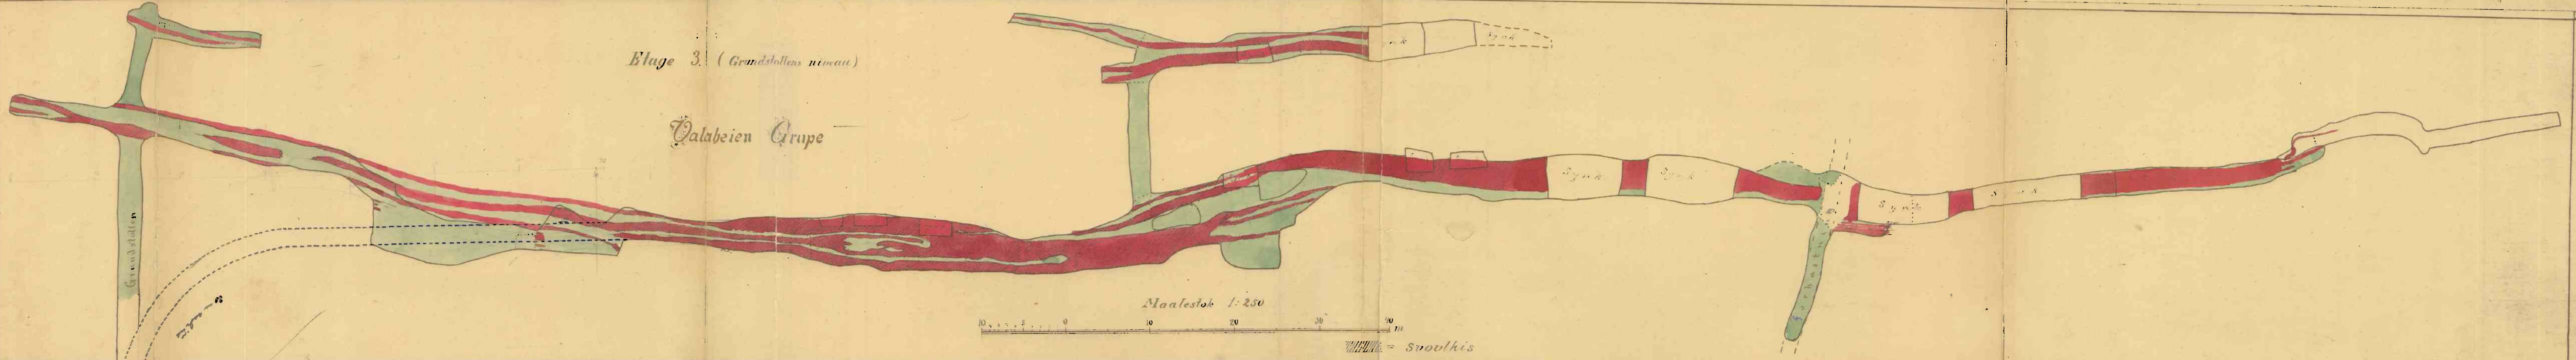


Maalestok 1:250




////// = Svoolhis

Etage 5.
Dalabien Grupe

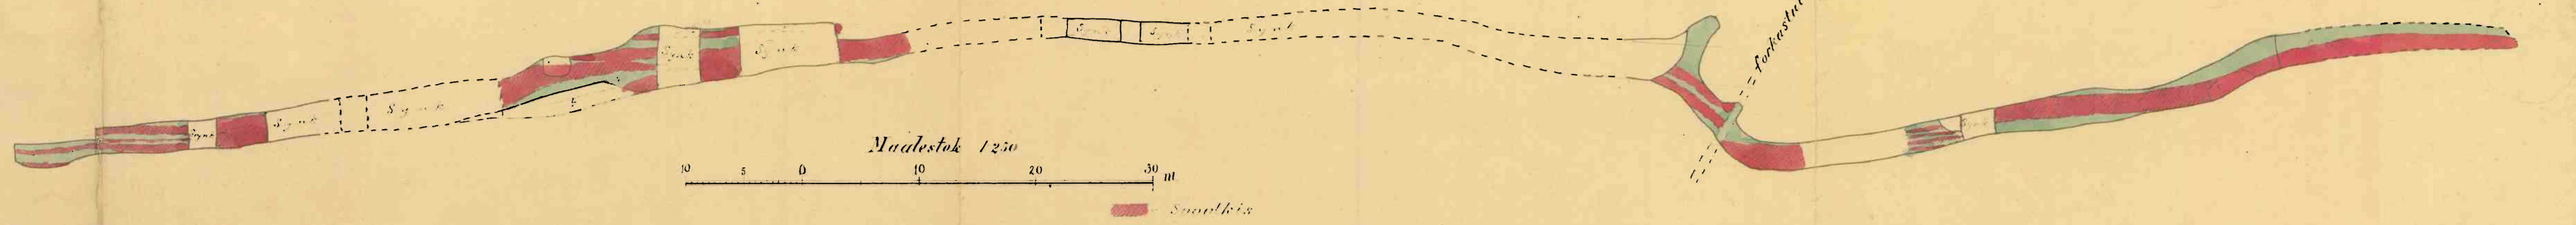

Etage 6
Dalbeien Grupe

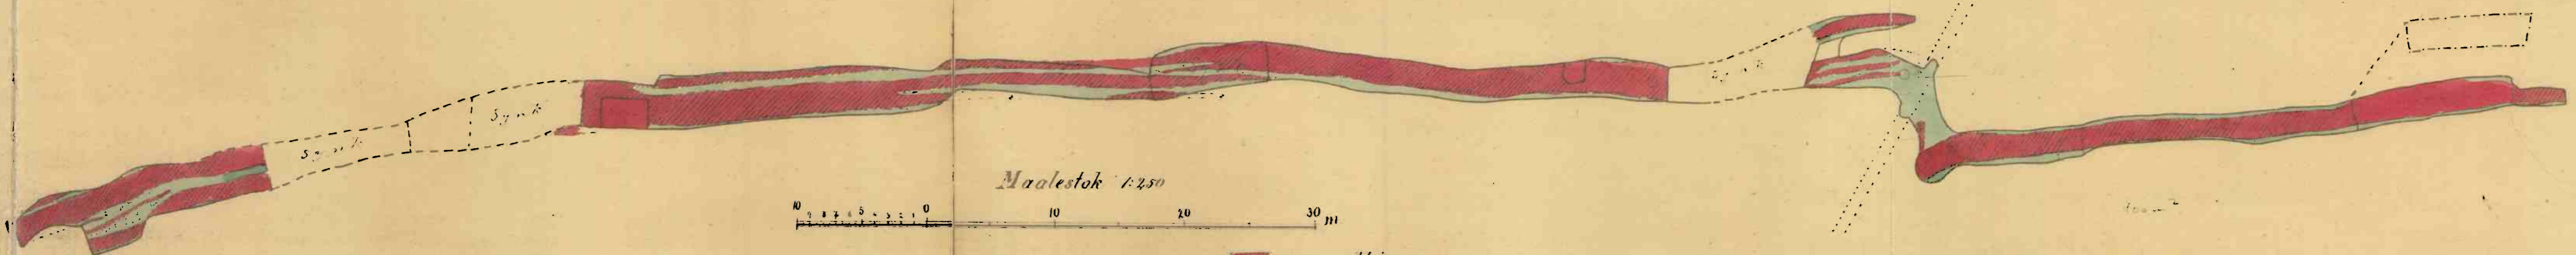


Maalestok 1:250

0 10 20 30 m

= *Soolhis*

Etage 7 Valaheien Grube

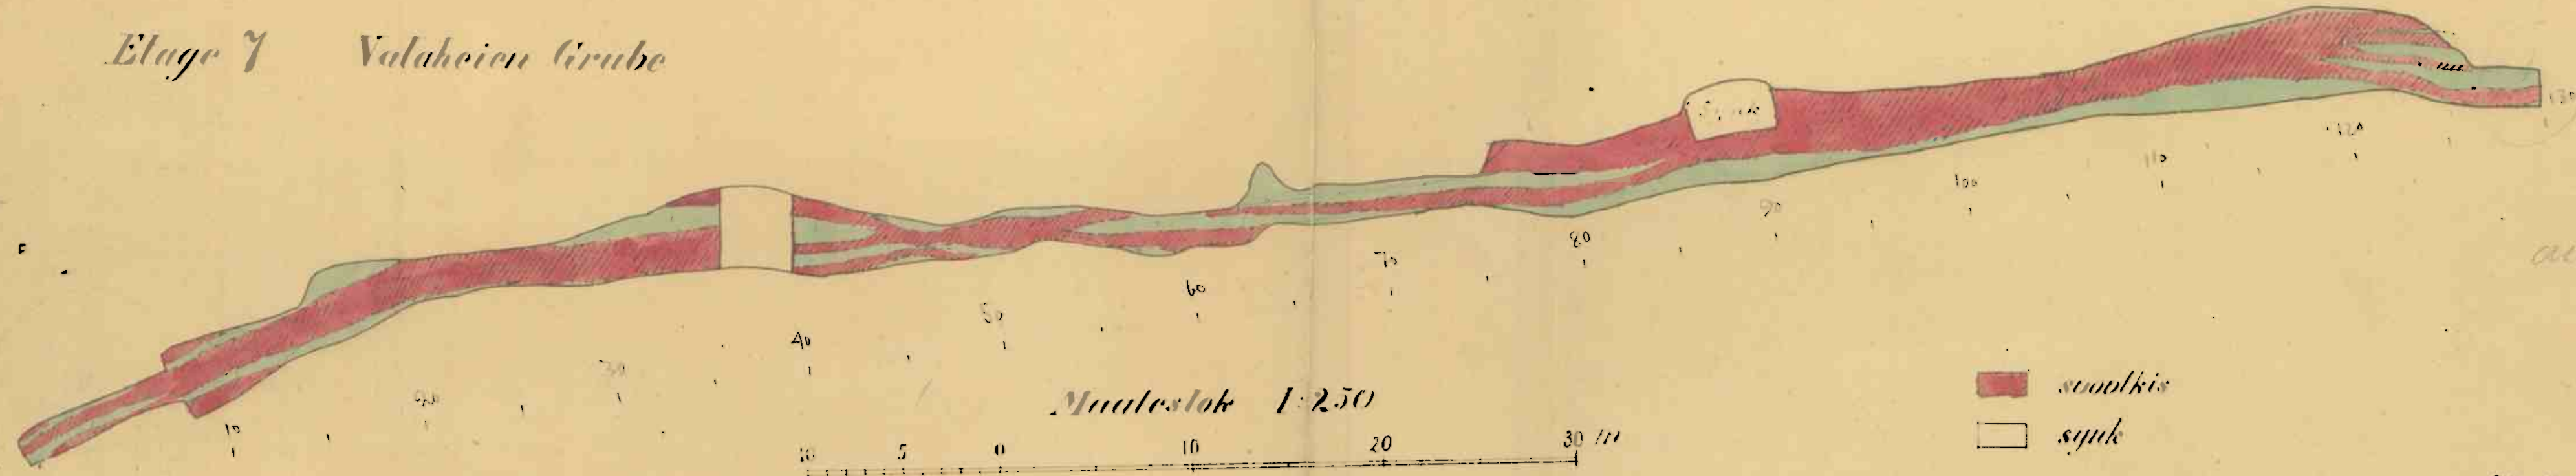


Maaleslok 1:250

■ suolkis
 □ syuk

28-9-09.

No 2232

Profil fra NØ stuss i synh
under Etage 7 Valaheren

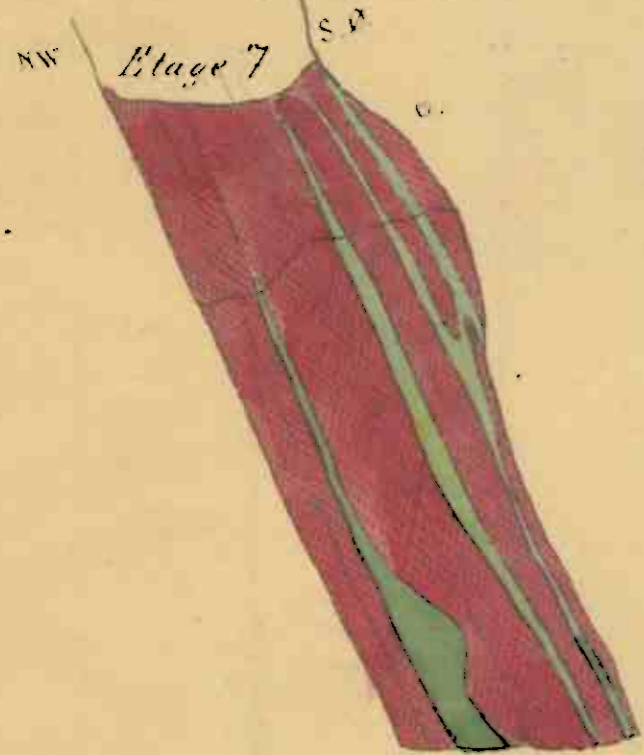

Profil fra tverstag i Skraasynken
ca. 25. m. (efter faldet) under Etg. 7



Profil fra Skraasynken og præiehul
ca. 18. m. under Etg. 8




Profil fra Etage 8. ca. 15. m.
(efter faldet) under Etg. 7



Profil fra Etage 9 ca. 37. m. (efter faldet) under Etg. 8.
= ca. 82. m. (efter faldet) under Etage 7



Maalestok 1:100

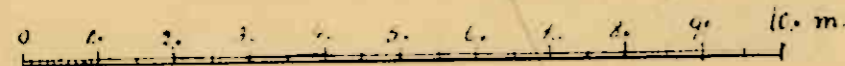


■ Soolkes


■ Impregnation af Soolkes

■ Skifer

Profil
 ca 20 m s.v. für Röttschl., Vatahoren

<u>Ein</u>	25 mm	87.5%
<u>Stad</u>	42 mm	
<u>Org</u>	17 mm	41.5%

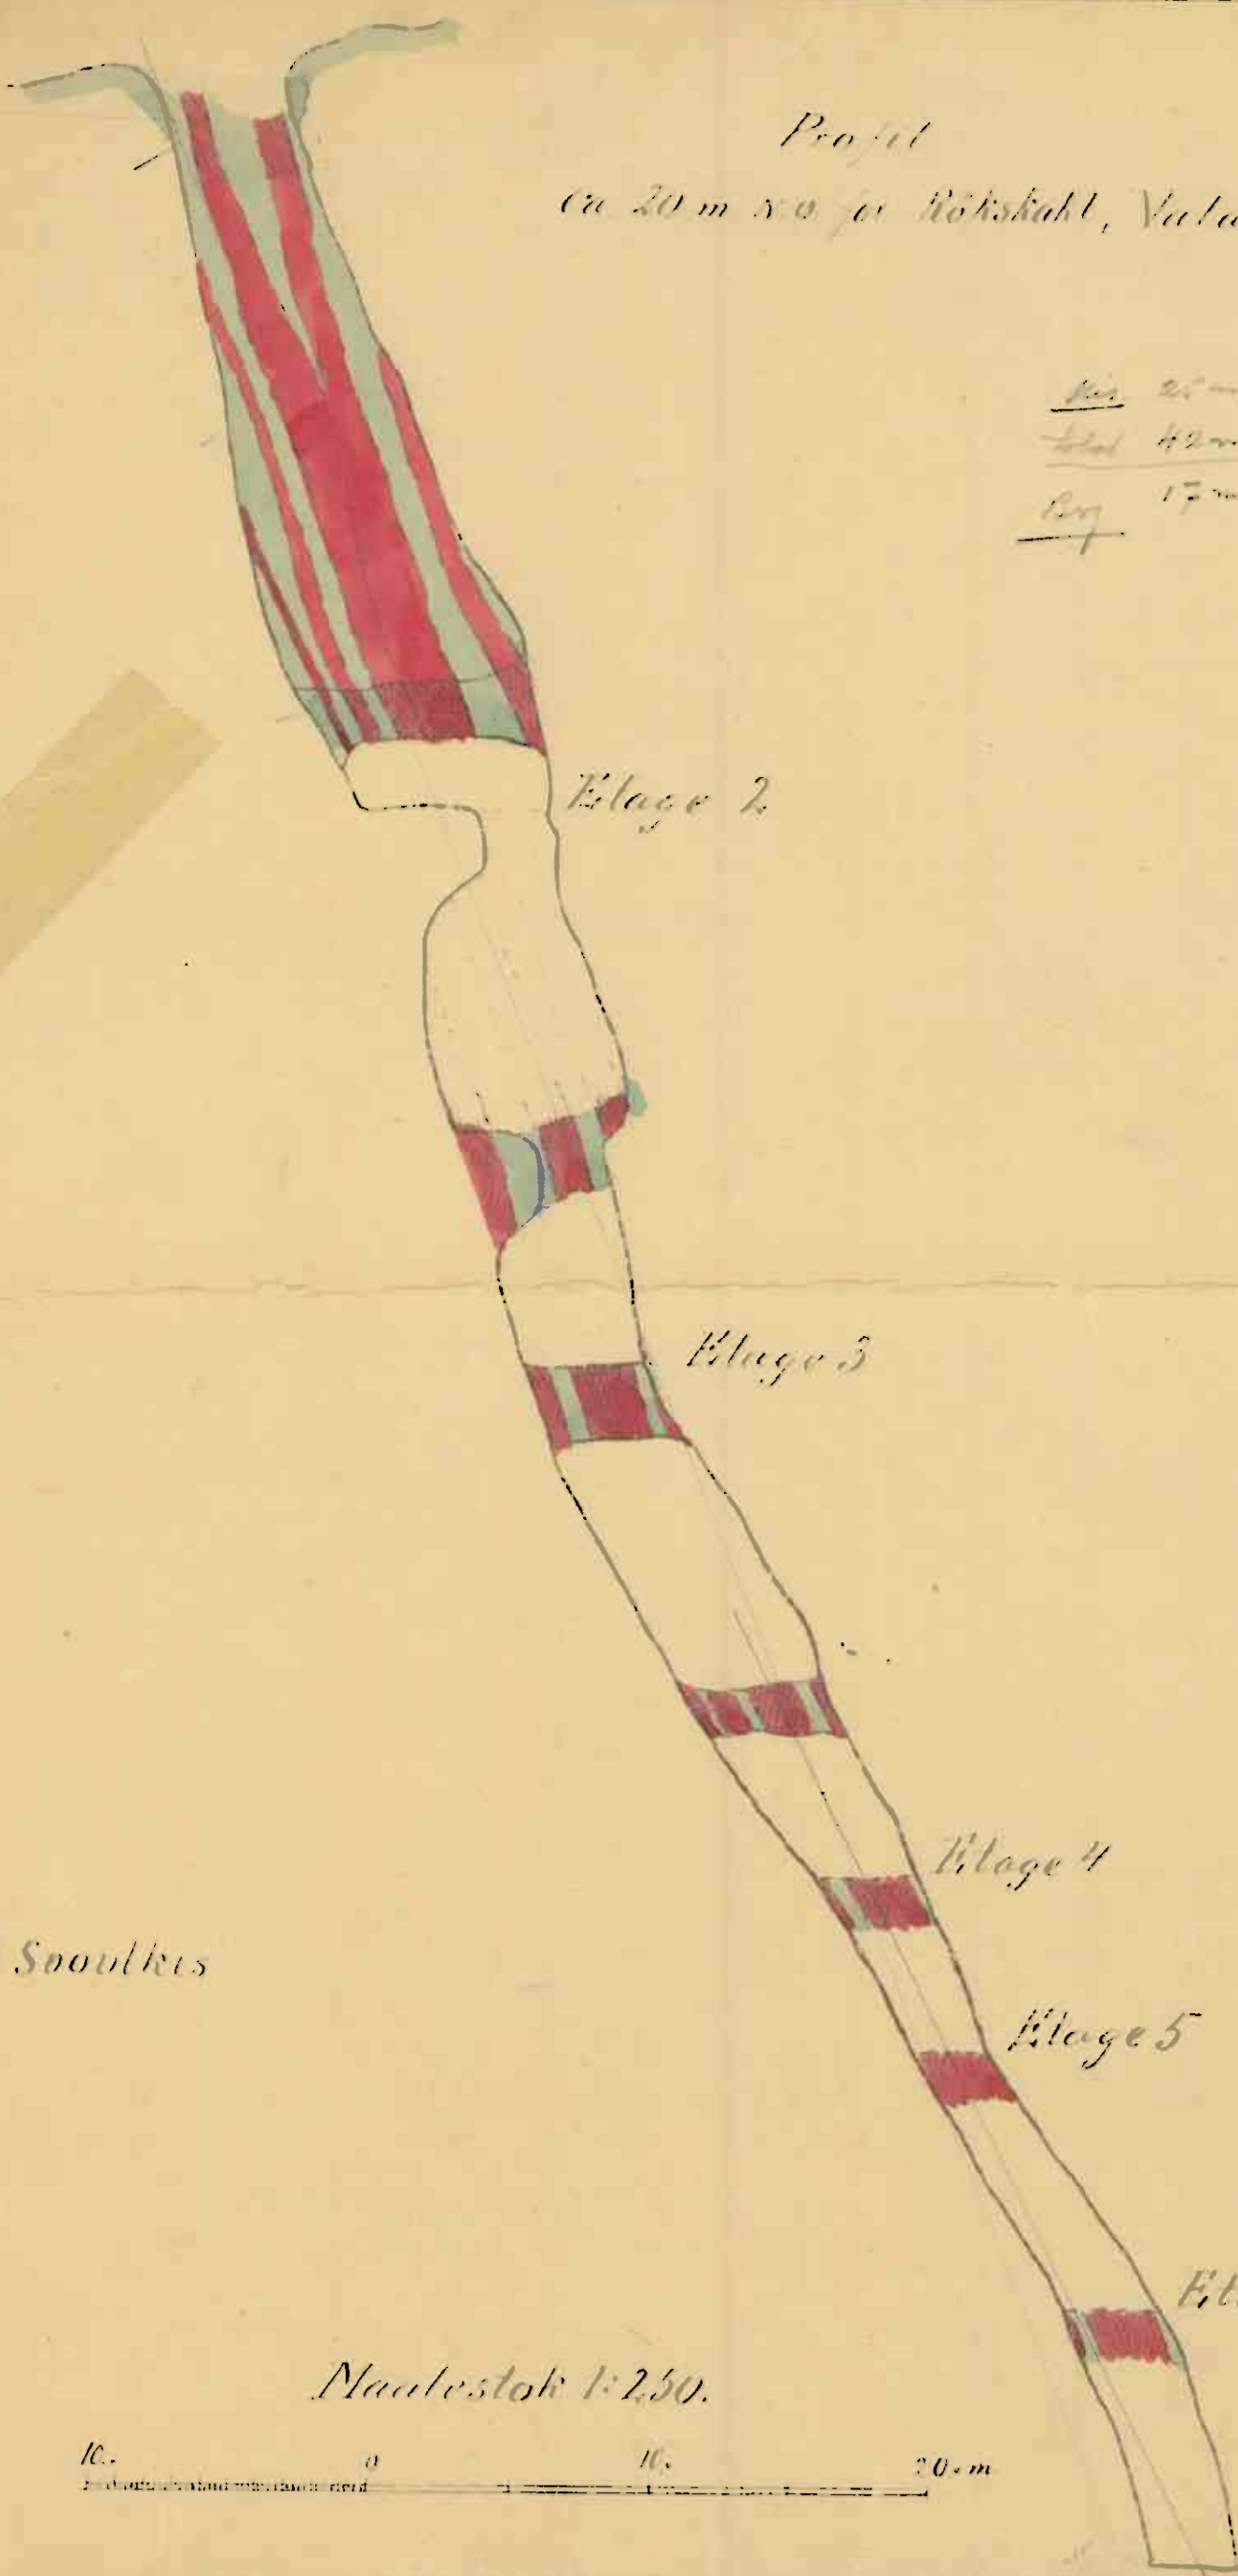

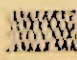 Spoulkis




Eilage 7.

11

9

Röskalet
Hoved gang

Hoved gang

Profil
in
Veitakeren Cirke. Vardals
vænde den tidligere
malmføring

■ Cölogner smaltis

Etage II

Grønslatt

Etage III

Etage IV

Etage V

Etage VI

Etage VII


1709

3000 m

Maaletok 1250




Profil efter Strøget

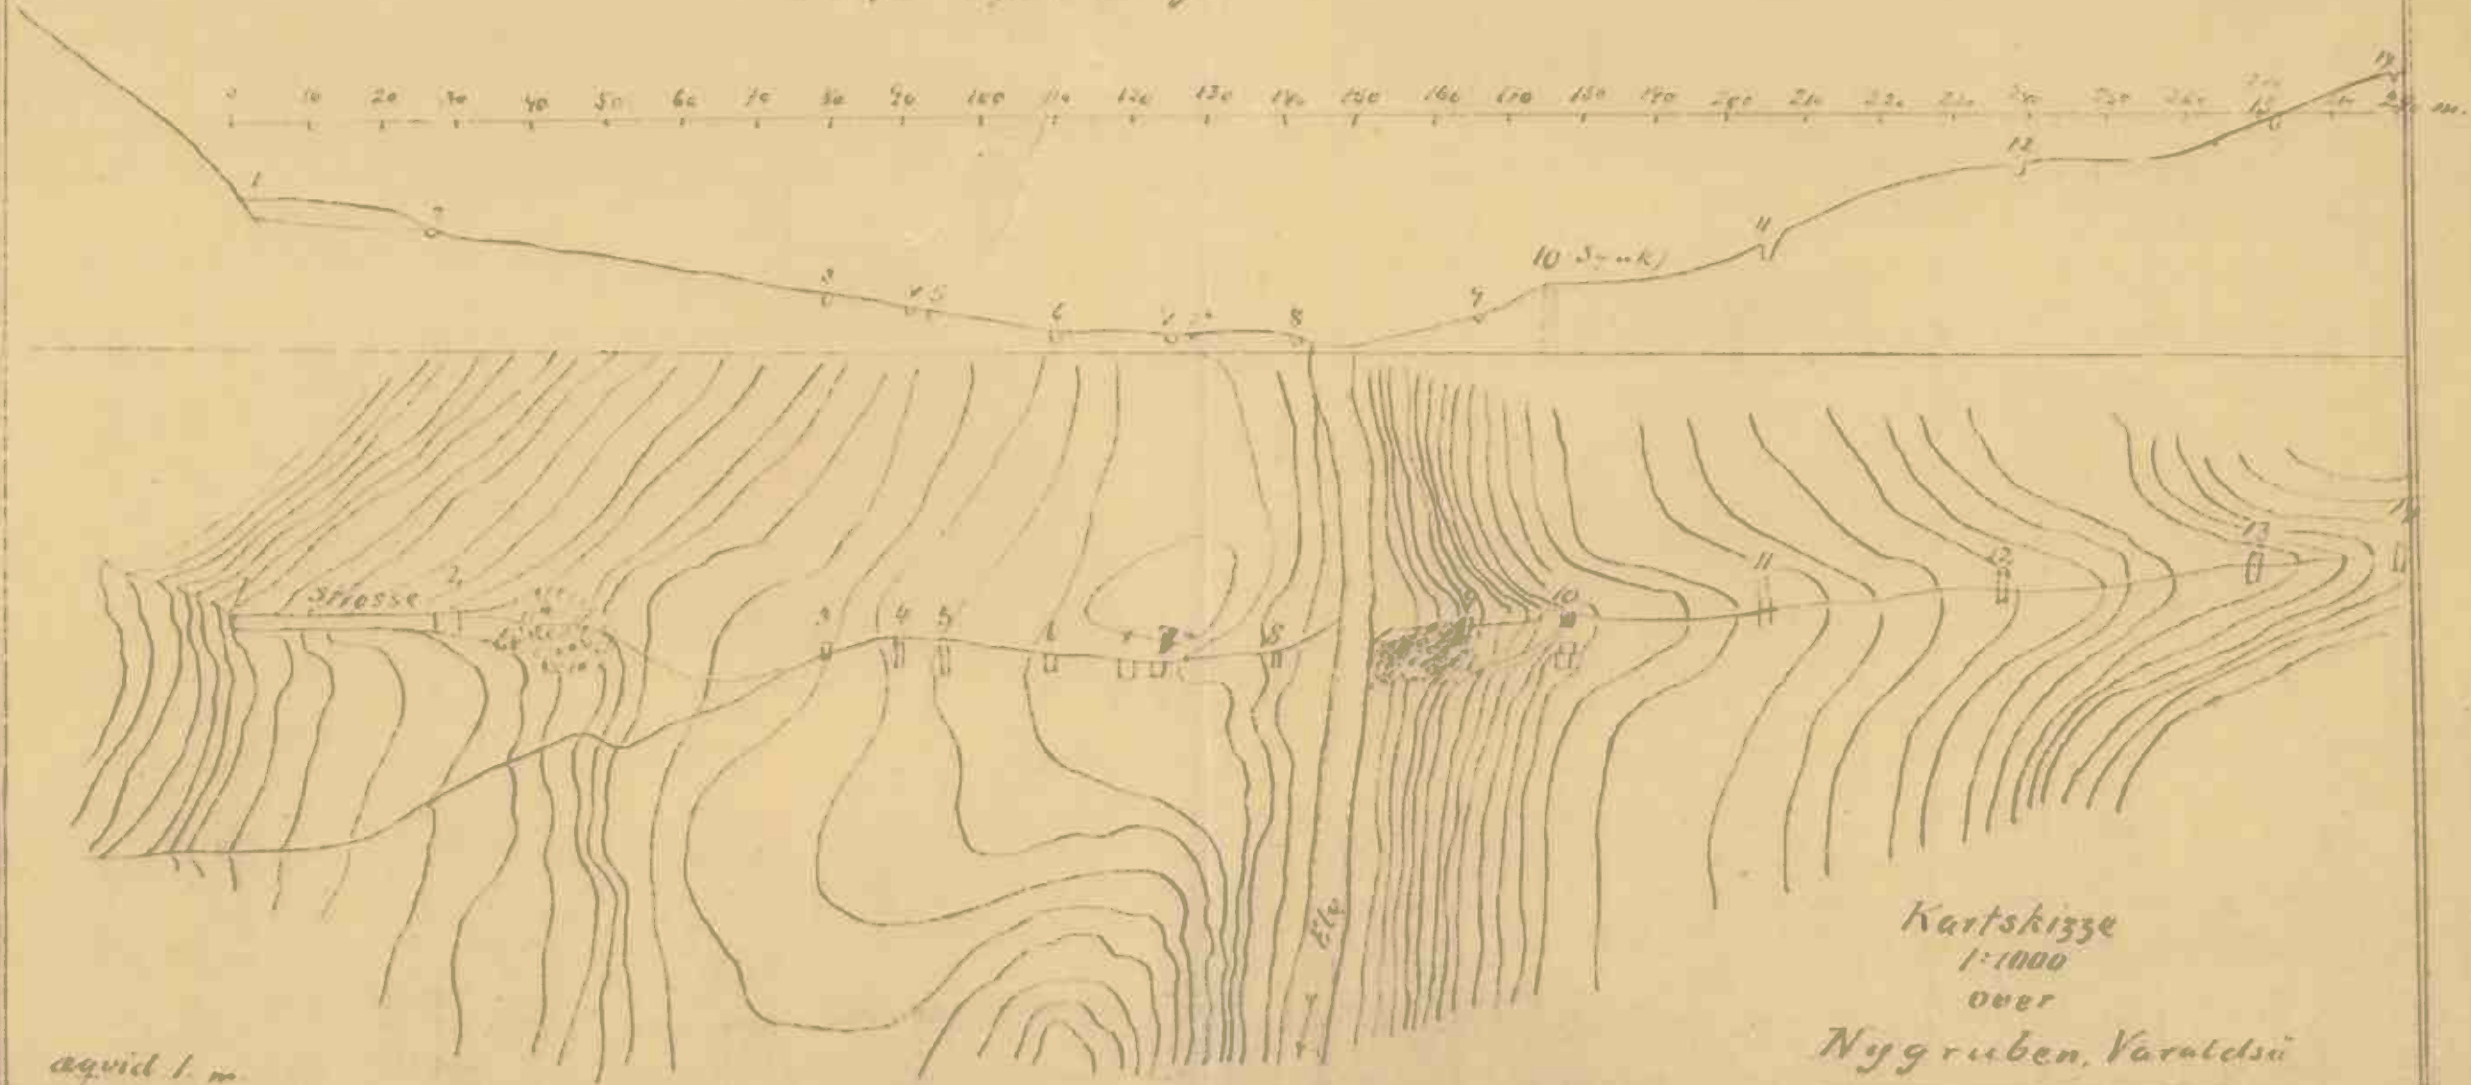

Kartskizze
1:1000
over

agvid 1. m


PROFIL 1:1000








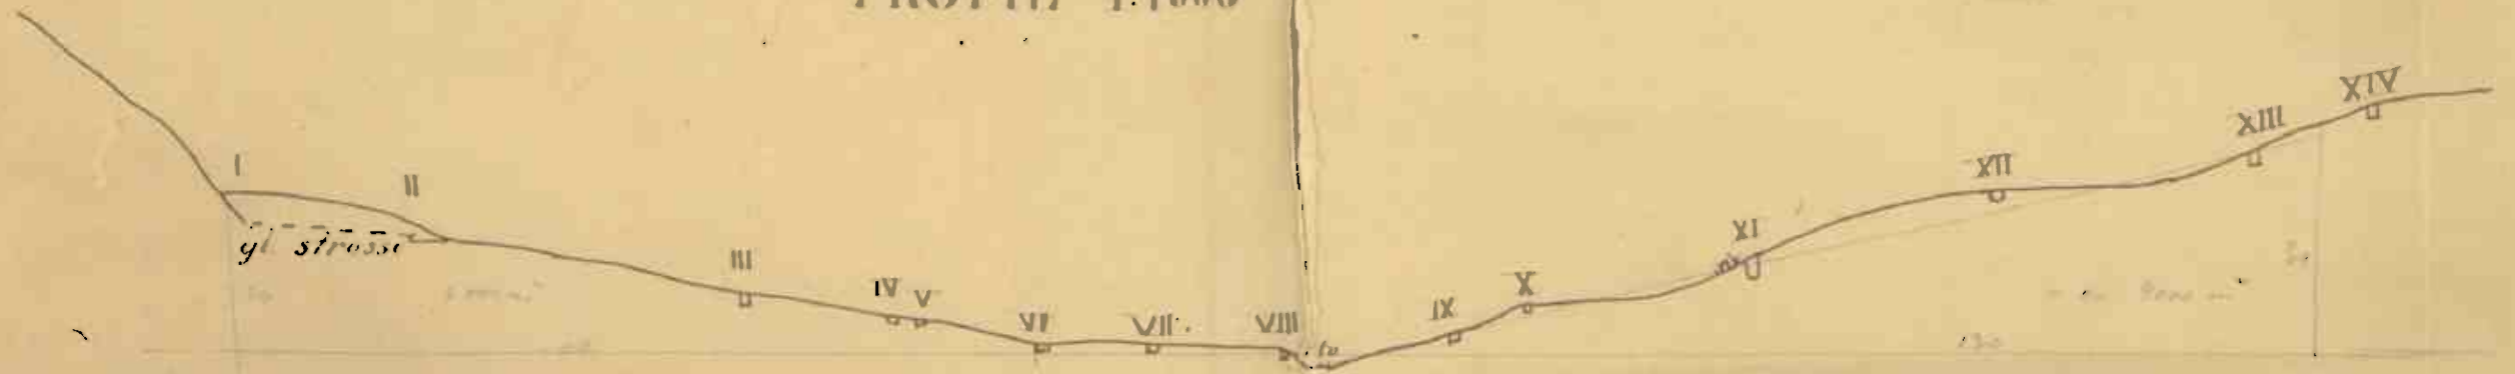


Kartskisse
NYGRUBEN
VARALDSO
Ækvid. ca 1 m.



Maalestok 1:1000

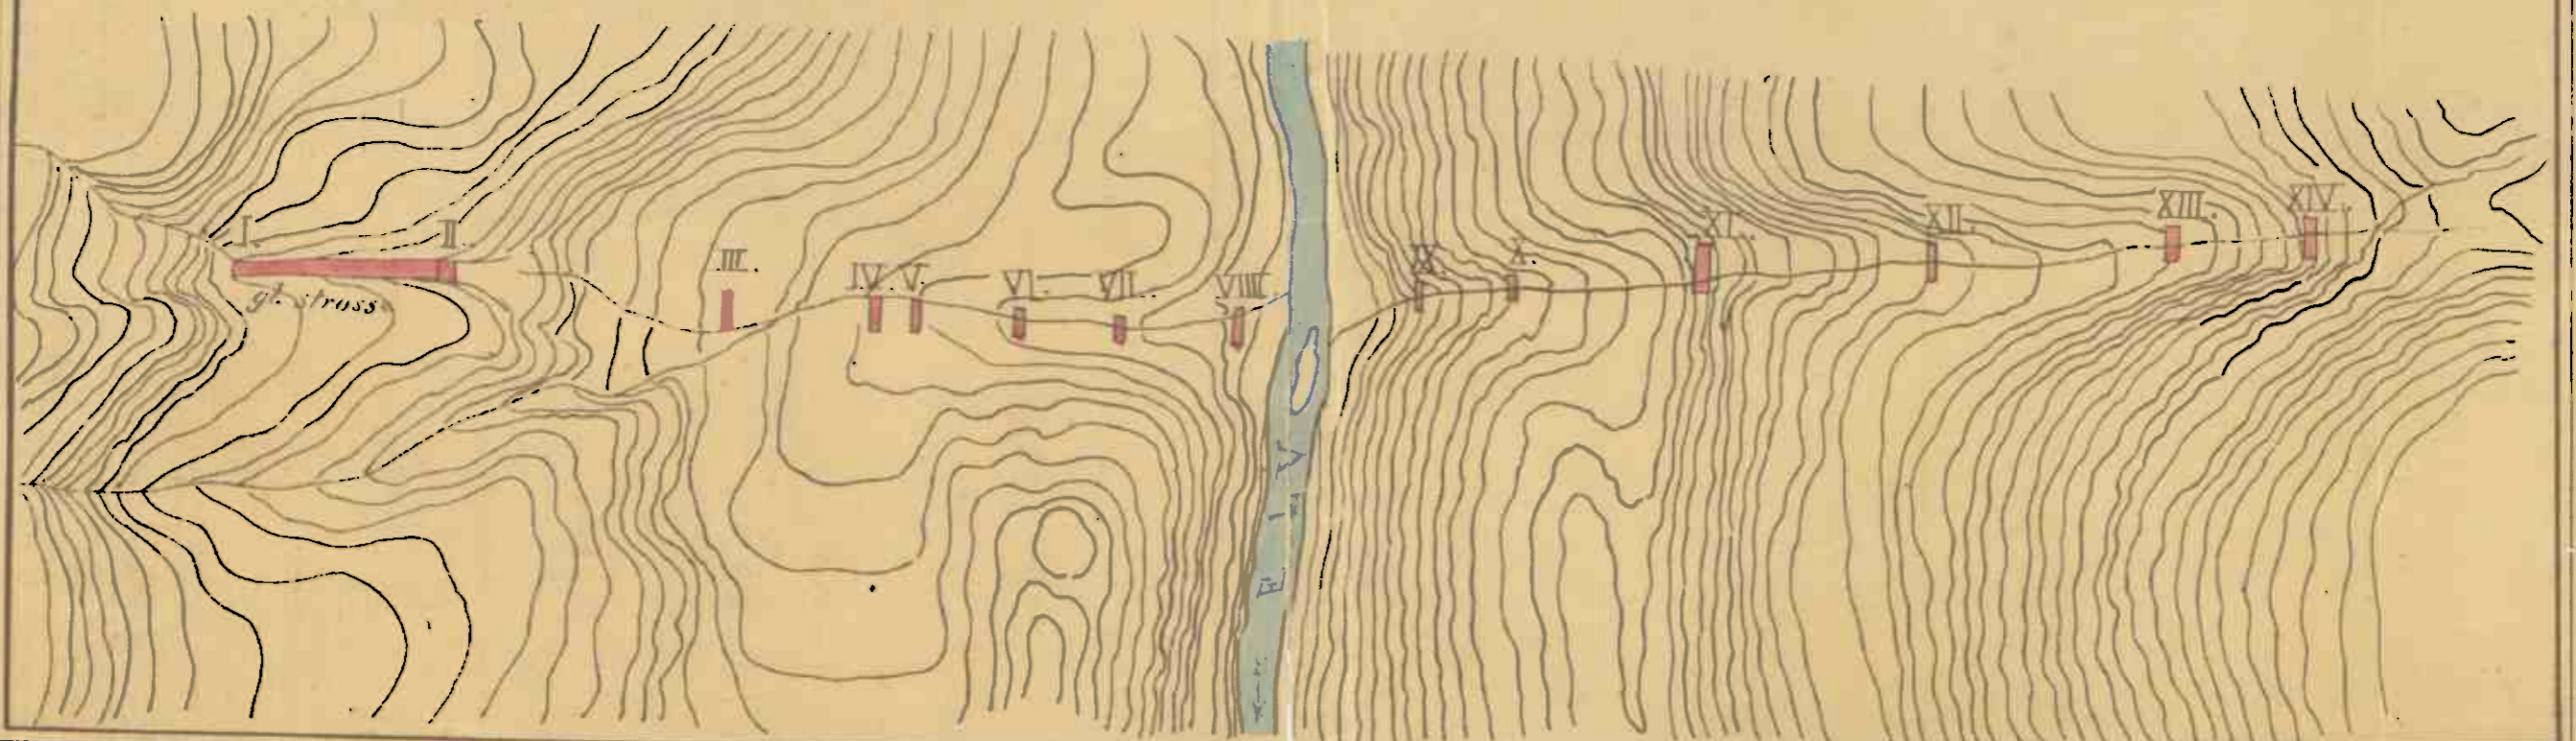

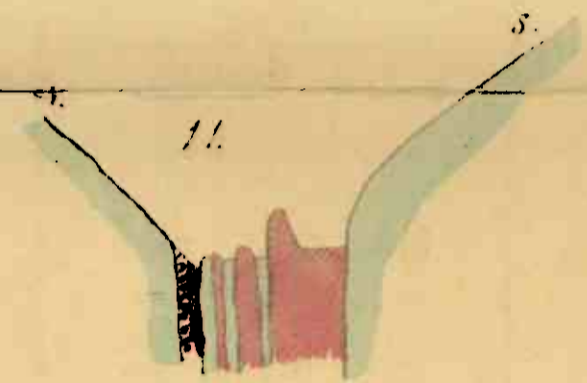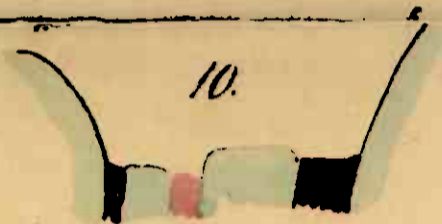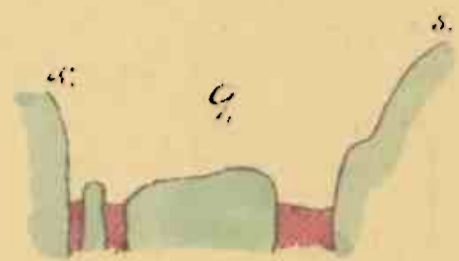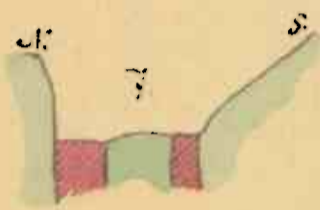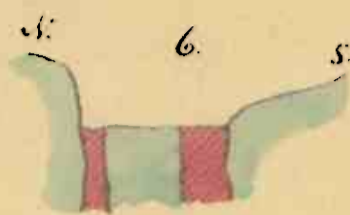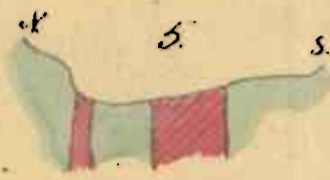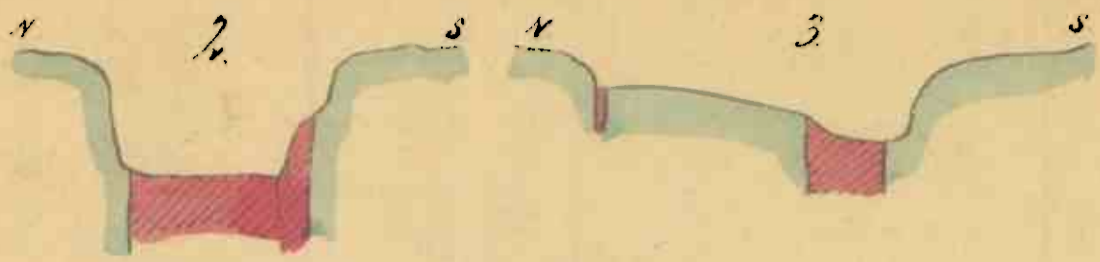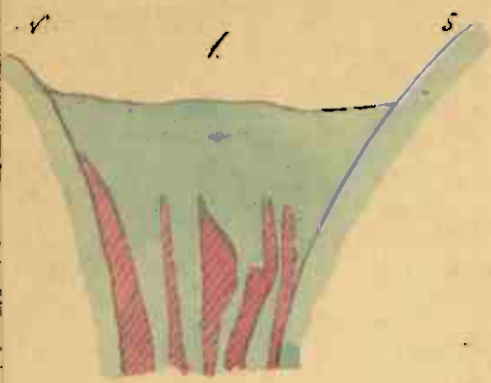


- Sveatilis*
- impregnation av sveatilis*
- Rust*
-

Profil
av

Skjarpene i Nygubben, Vaxabetså

Maalstok 1:100

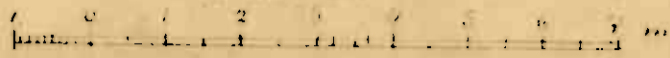

Nº 2245